

PROGRAM STUDI TEKNIK LINGKUNGAN  
 FAKULTAS TEKNIK SIPIL DAN PERENCANAAN  
 UNIVERSITAS ISLAM INDONESIA  
 2018

NAMA MAHASISWA

TISA MAVERA SARI  
 14513038

NAMA DOSEN

KASAM, Dr, Ir, M.T.

JUDUL GAMBAR

RENCANA AIR BEKAS, KOTOR & VENT BASEMENT

SKALA GAMBAR


1 : 100

KETERANGAN

AS BUILT DRAWING RUMAH SAKIT "JIH" YOGYAKARTA

NO. GAMBAR


01

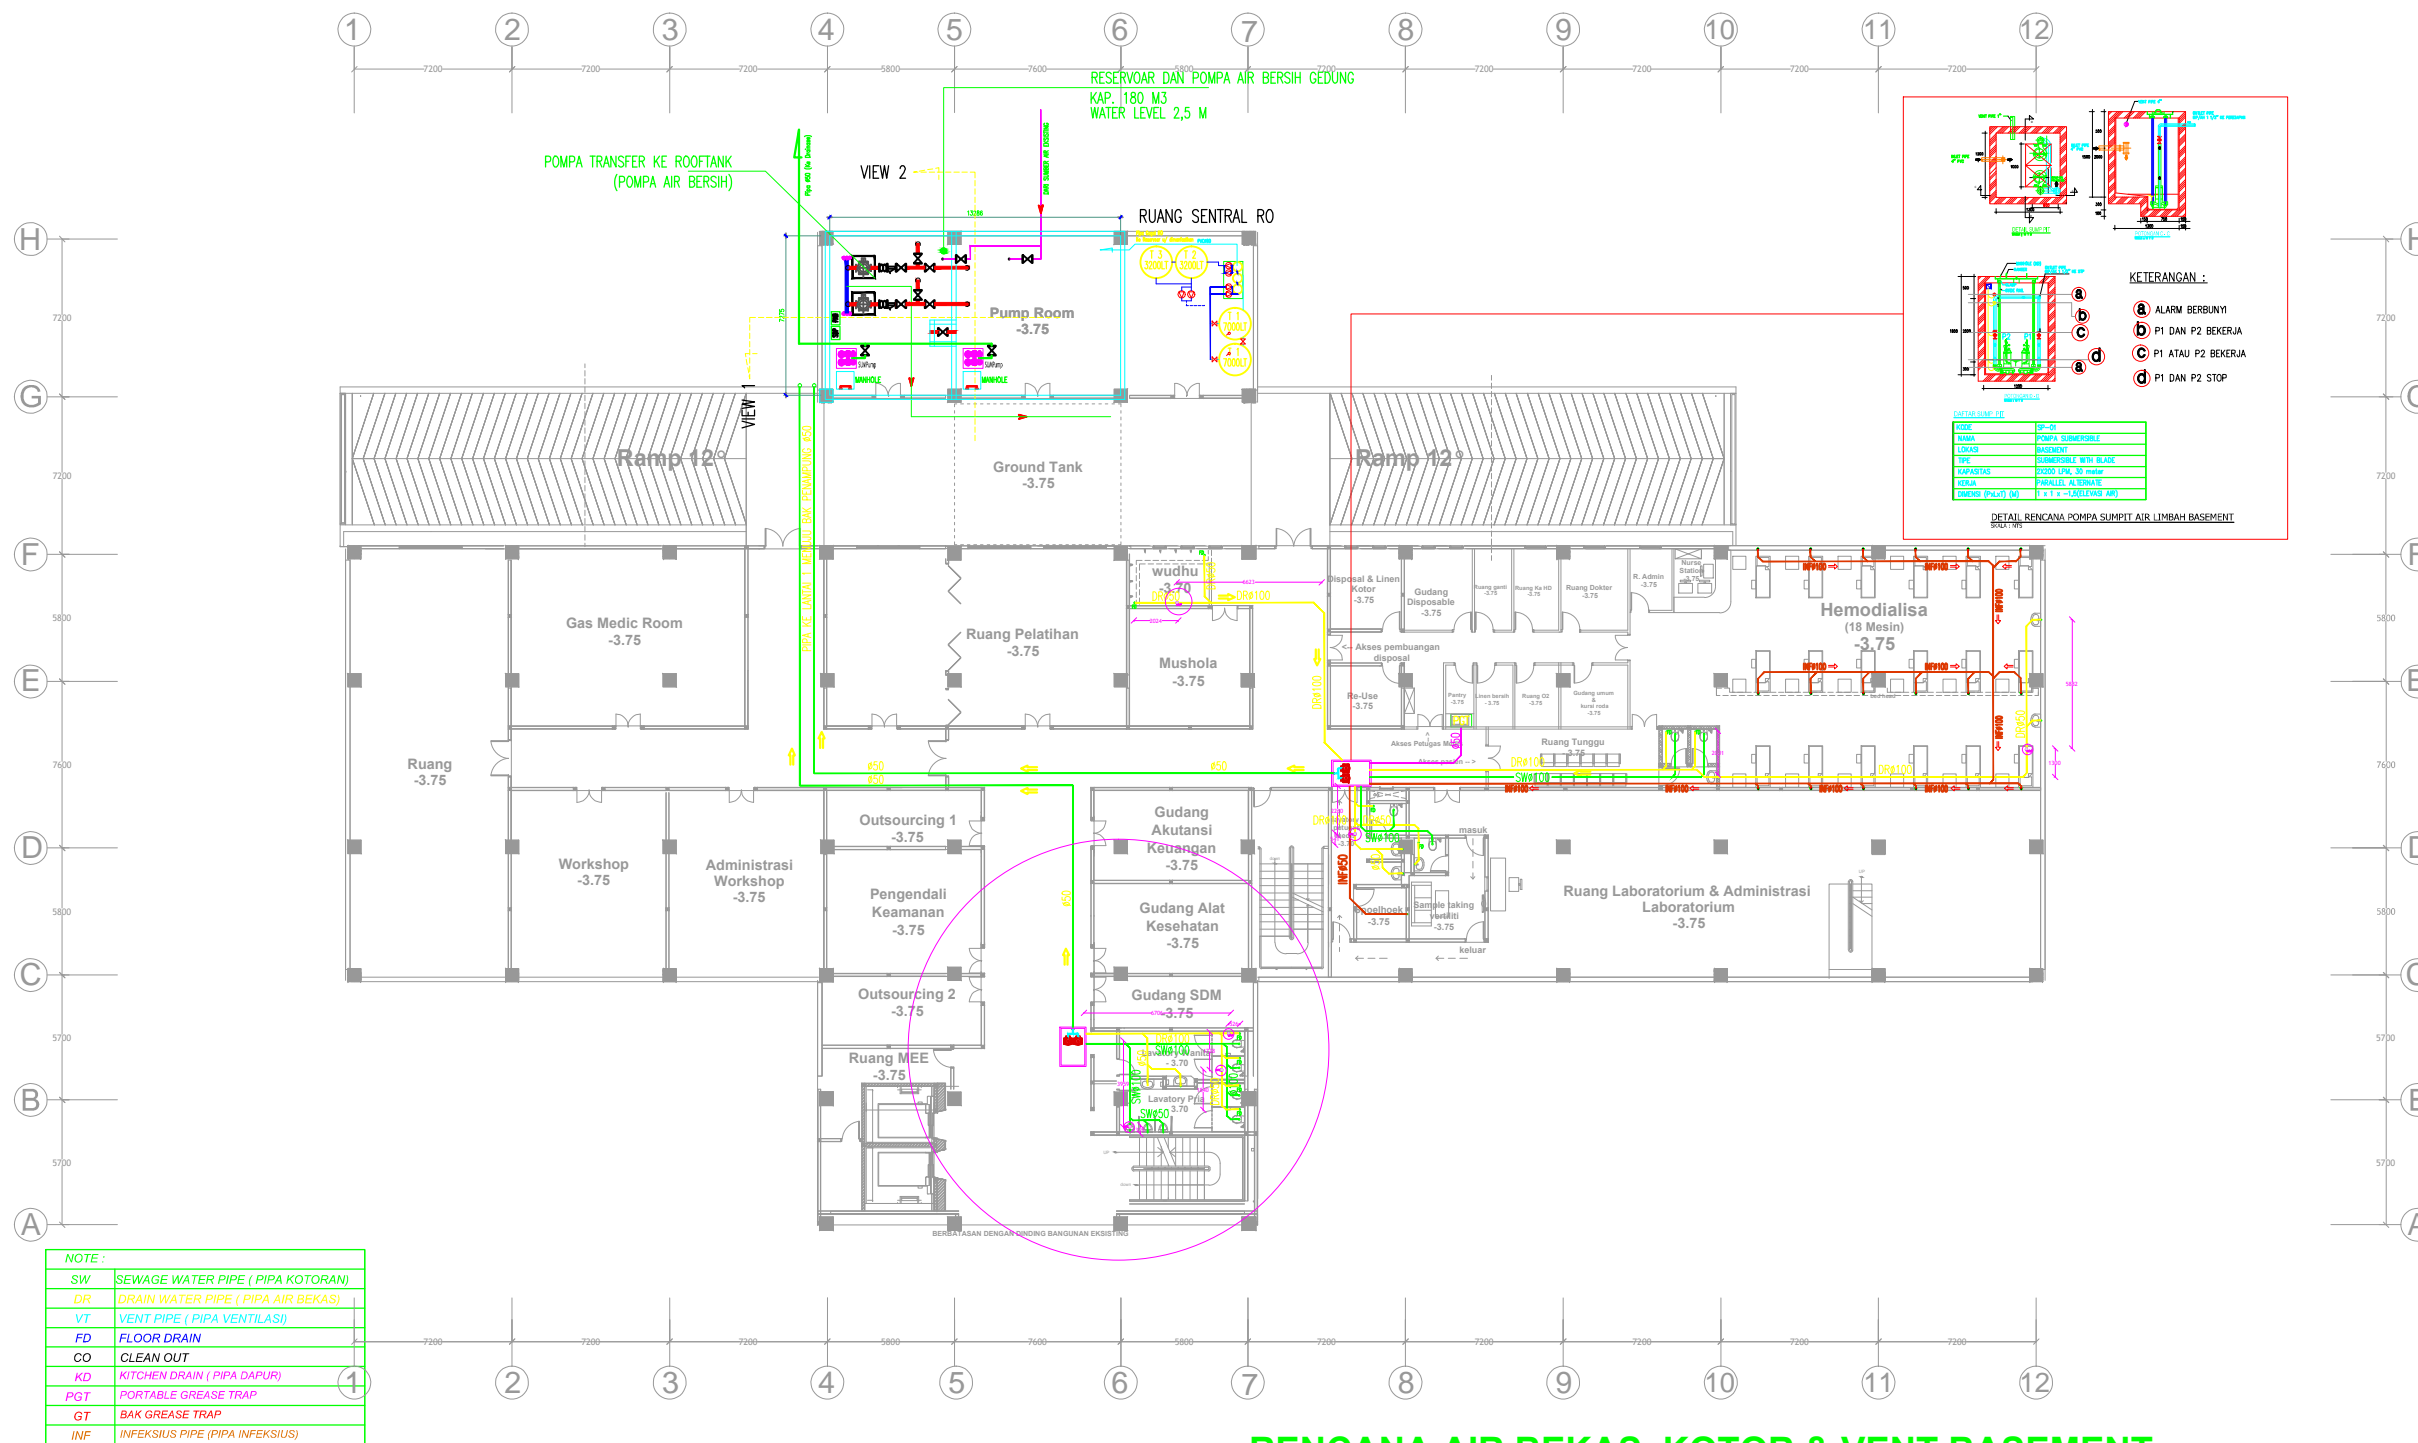

NOTE :

SW	SEWAGE WATER PIPE ( PIPA KOTORAN)
DR	DRAIN WATER PIPE ( PIPA AIR BEKAS)
VT	VENT PIPE ( PIPA VENTILASI)
FD	FLOOR DRAIN
CO	CLEAN OUT
KD	KITCHEN DRAIN ( PIPA DAPUR)
PGT	PORTABLE GREASE TRAP
GT	BAK GREASE TRAP
INF	INFEKSIUS PIPE ( PIPA INFEKSIUS)

RENCANA AIR BEKAS, KOTOR & VENT BASEMENT

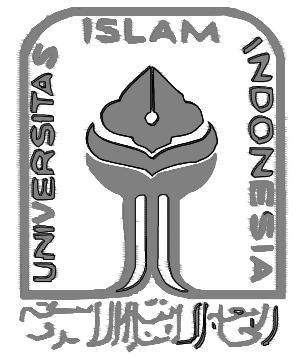

PROGRAM STUDI TEKNIK LINGKUNGAN  
 FAKULTAS TEKNIK SIPIL DAN PERENCANAAN  
 UNIVERSITAS ISLAM INDONESIA  
 2018

NAMA MAHASISWA

TISA MAVERA SARI  
 14513038

NAMA DOSEN

KASAM, Dr, Ir, M.T.

JUDUL GAMBAR

RENCANA AIR BEKAS, KOTOR & VENT LANTAI 1

SKALA GAMBAR


1 : 100


KETERANGAN

AS BUILT DRAWING RUMAH SAKIT "JIH" YOGYAKARTA

NO. GAMBAR

02

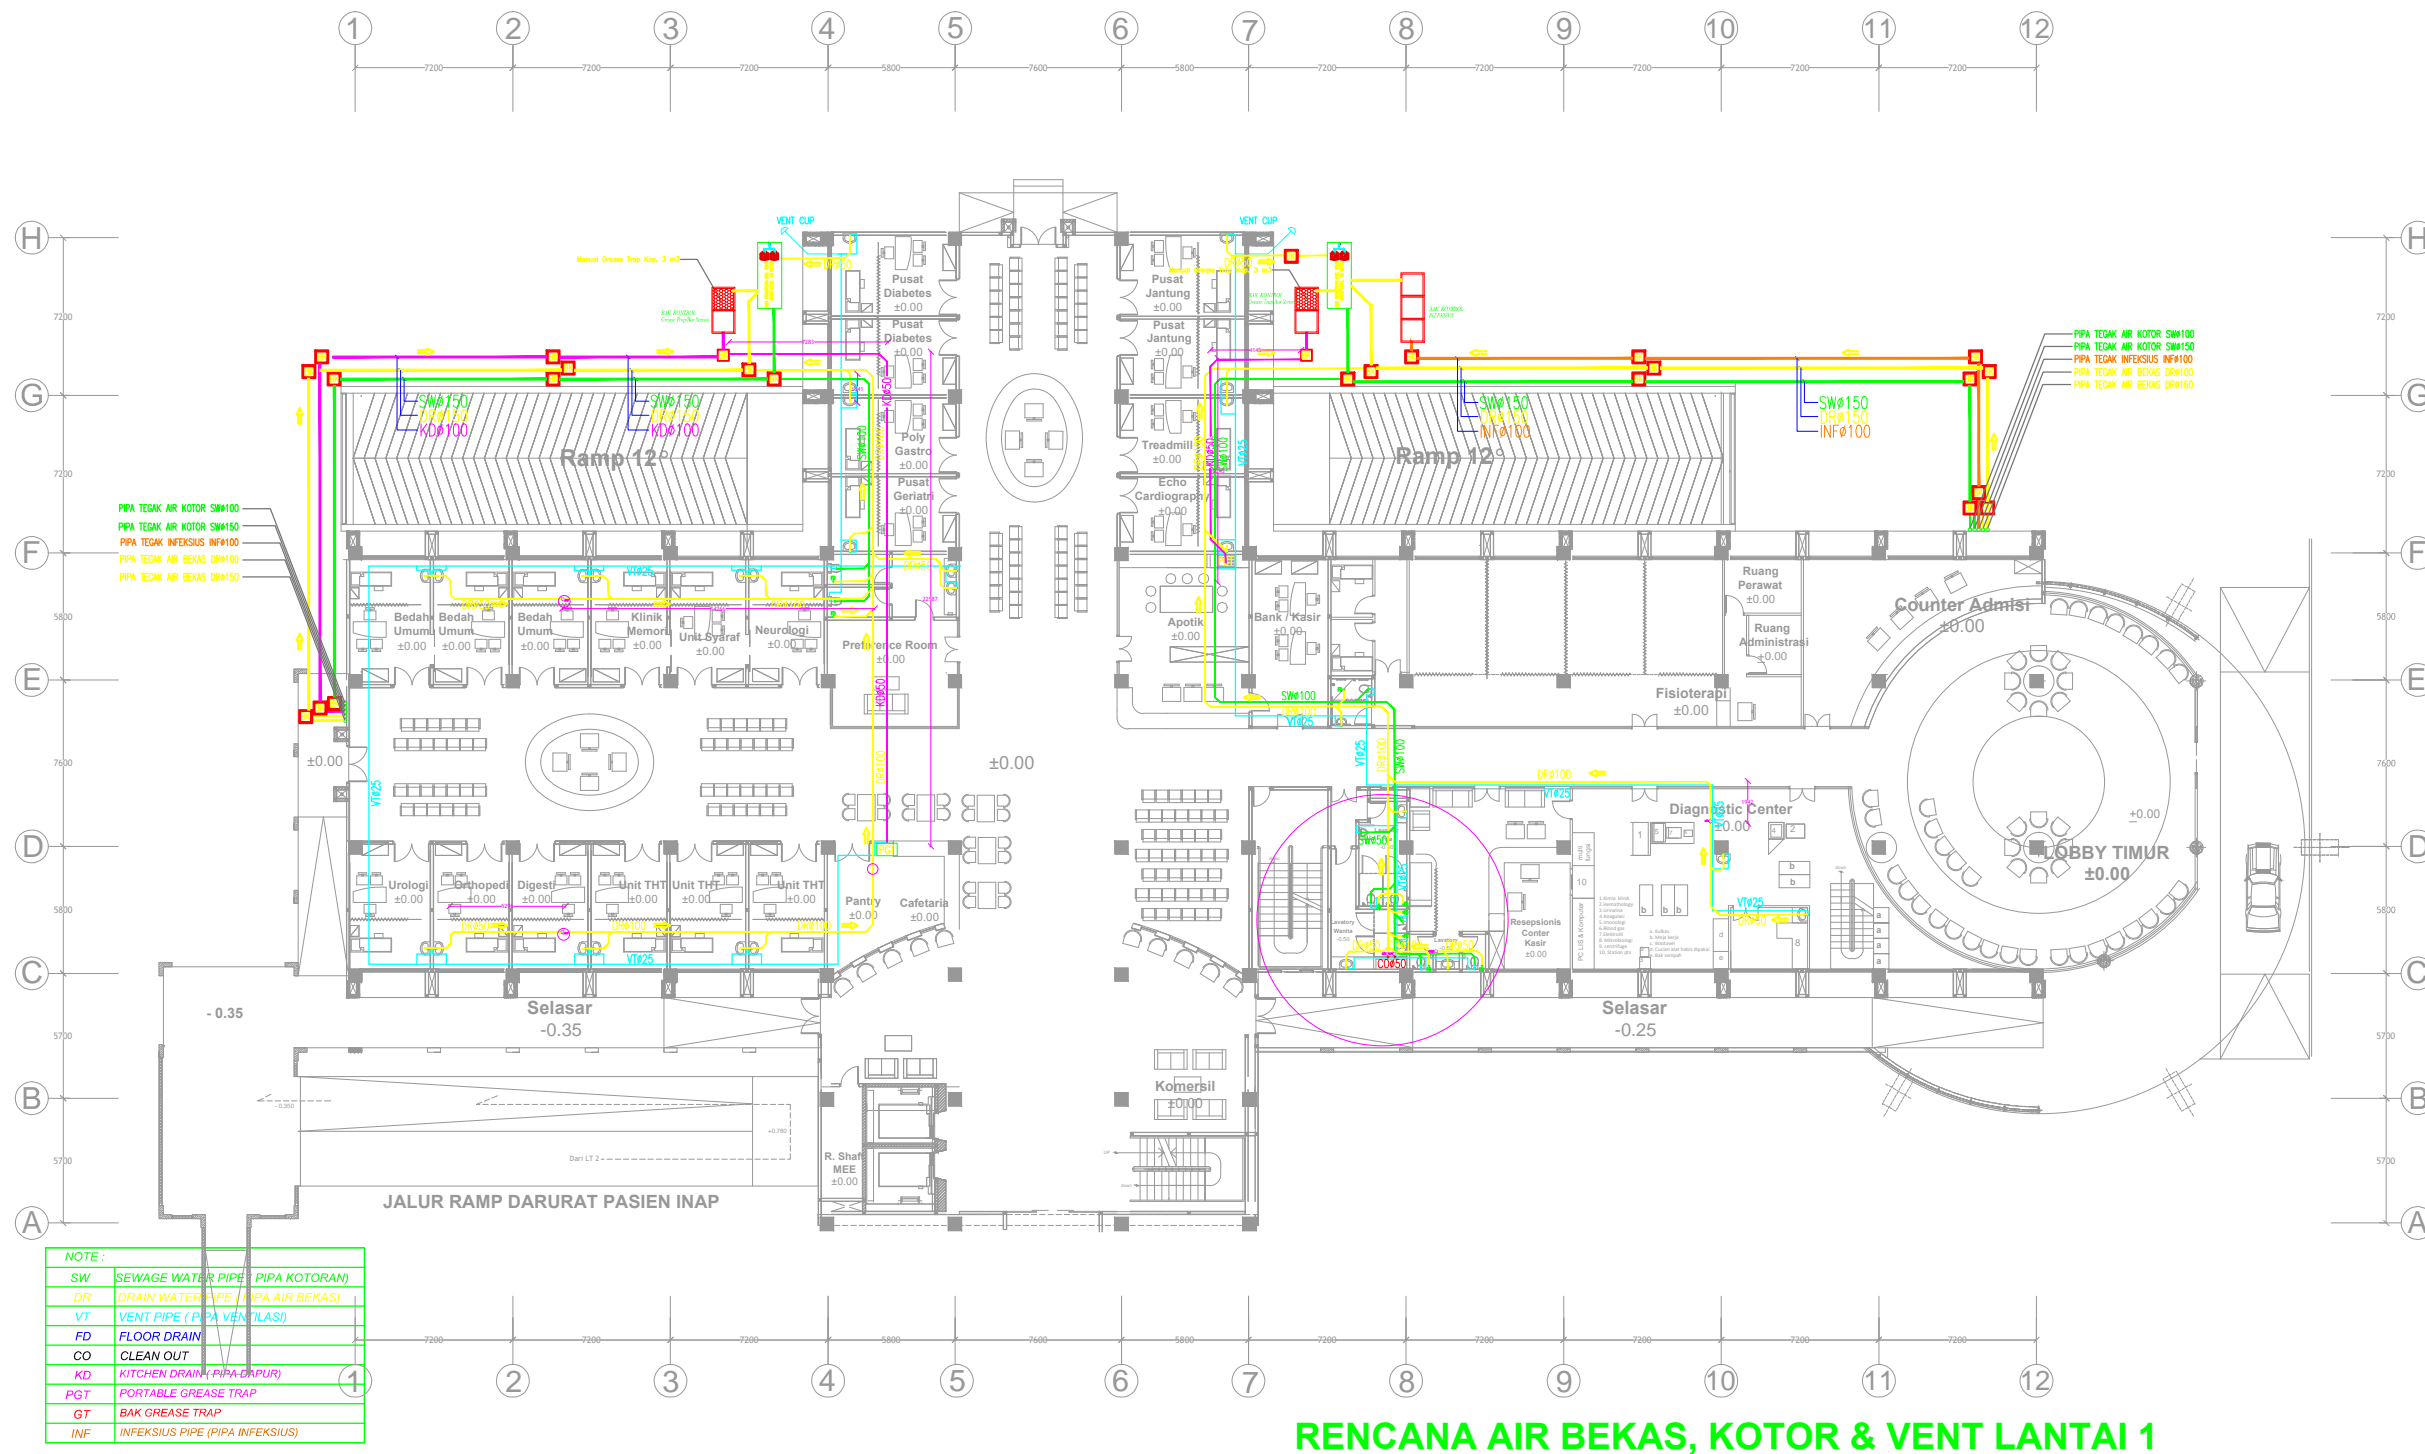

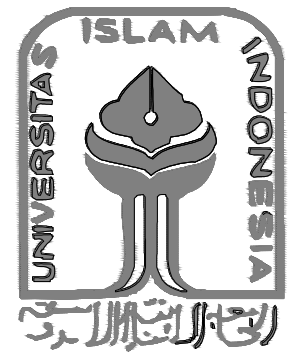

**PROGRAM STUDI TEKNIK  
LINGKUNGAN  
FAKULTAS TEKNIK SIPIL DAN  
PERENCANAAN  
UNIVERSITAS ISLAM  
INDONESIA  
2018**

**NAMA MAHASISWA**

**TISA MAVERA SARI  
14513038**

**NAMA DOSEN**

**KASAM, Dr, Ir, M.T.**

**JUDUL GAMBAR**

**RENCANA  
AIR BEKAS, KOTOR & VENT  
LANTAI 2**

**SKALA GAMBAR**


**1 : 100**

**KETERANGAN**


**AS BUILT DRAWING  
RUMAH SAKIT "JIH"  
YOGYAKARTA**

**NO. GAMBAR**

**03**

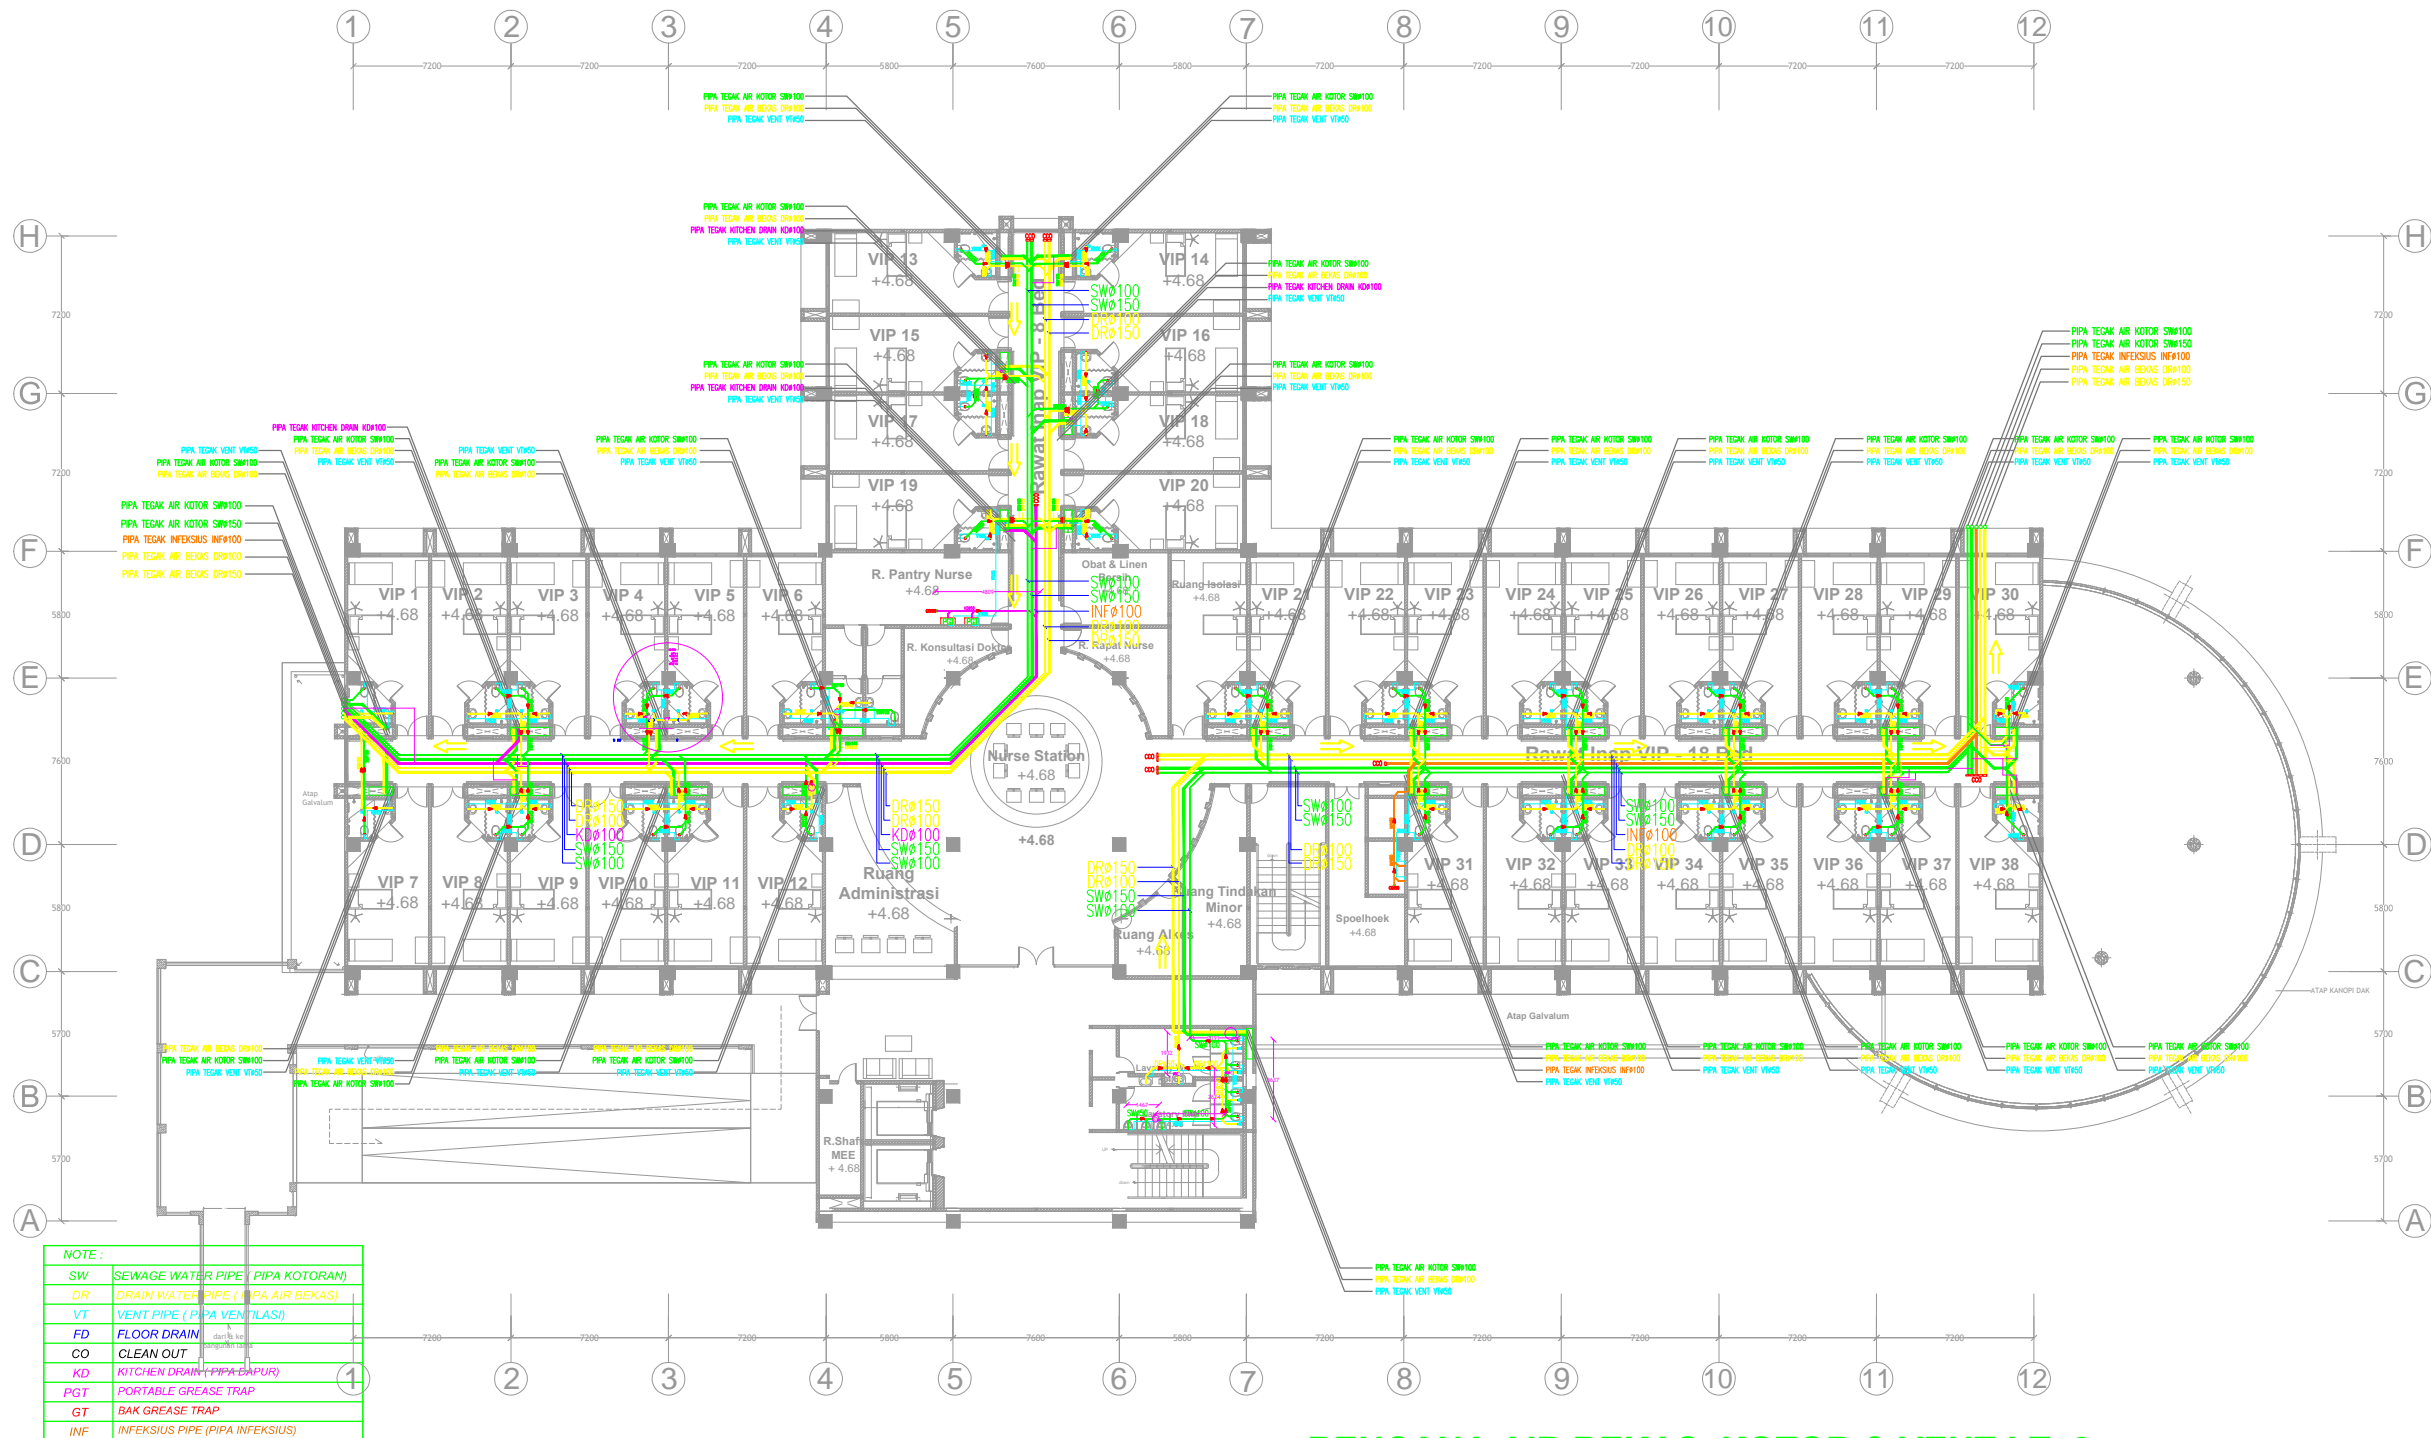

**RENCANA AIR BEKAS, KOTOR & VENT LT. 2**

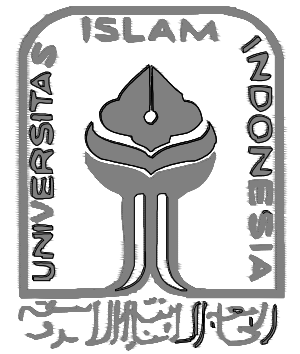

**PROGRAM STUDI TEKNIK LINGKUNGAN**  
**FAKULTAS TEKNIK SIPIL DAN PERENCANAAN**  
**UNIVERSITAS ISLAM INDONESIA**  
**2018**

NAMA MAHASISWA

TISA MAVERA SARI  
 14513038

NAMA DOSEN

KASAM, Dr, Ir, M.T.

JUDUL GAMBAR

RENCANA AIR BEKAS, KOTOR & VENT LANTAI 3

SKALA GAMBAR


1 : 100


KETERANGAN

AS BUILT DRAWING RUMAH SAKIT "JIH" YOGYAKARTA

NO. GAMBAR

04

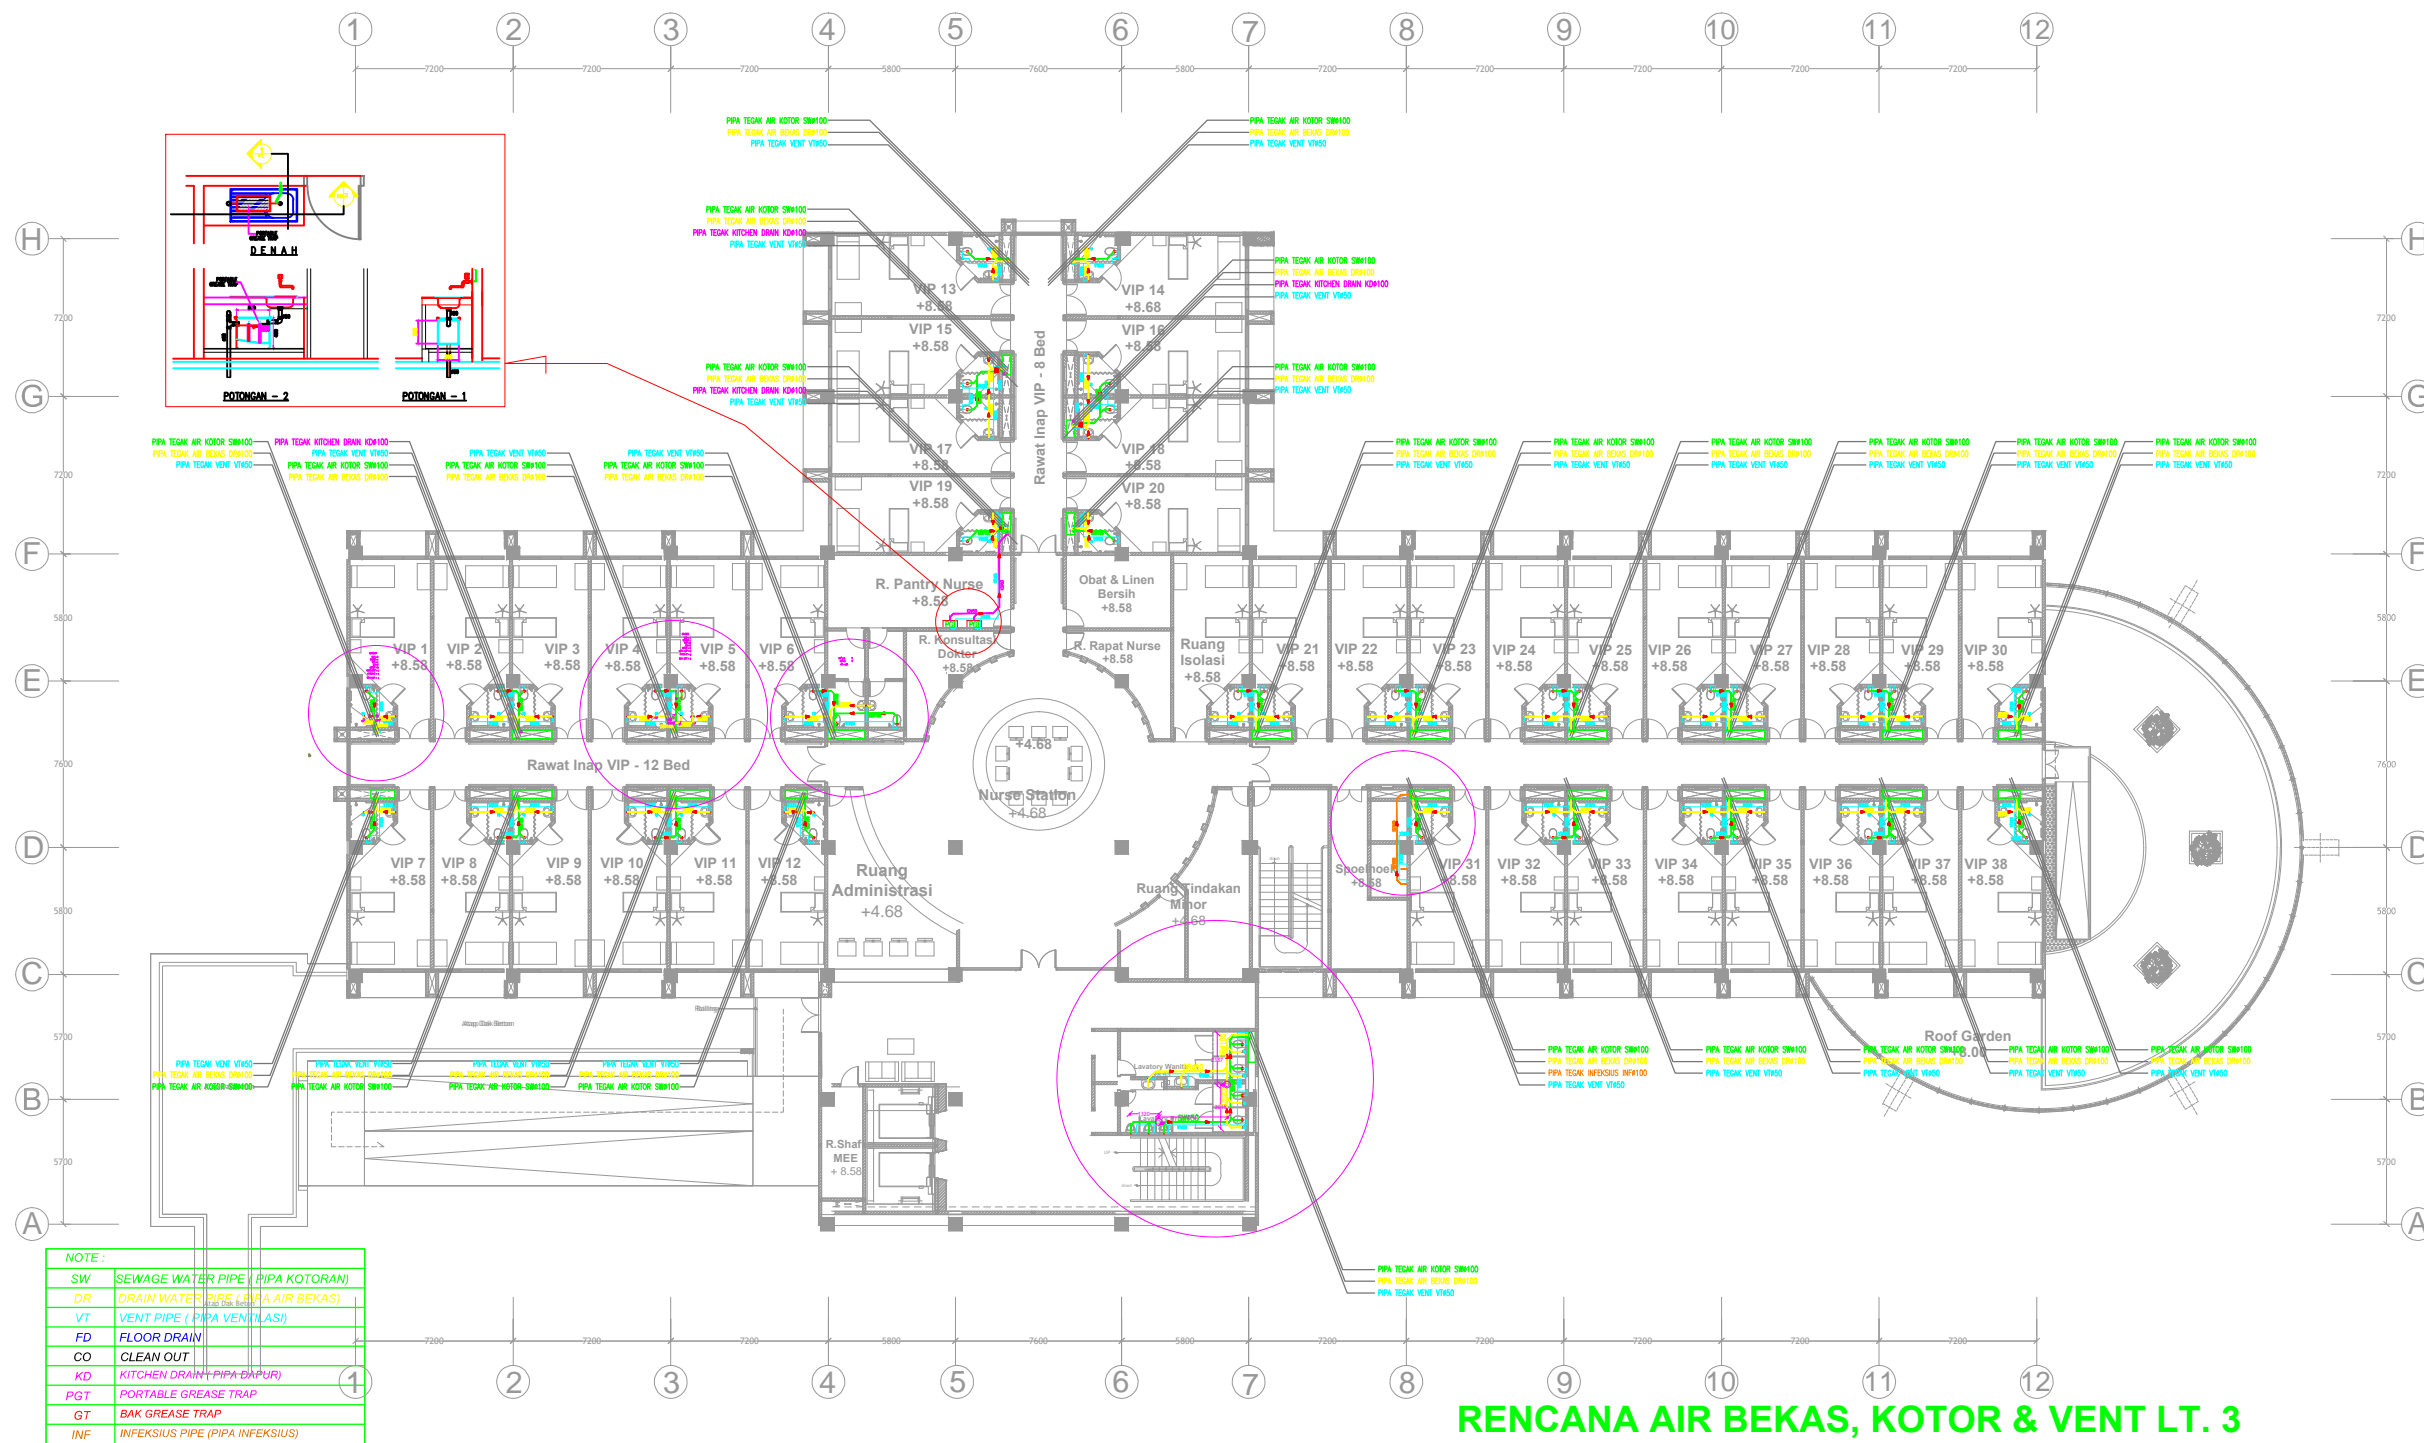

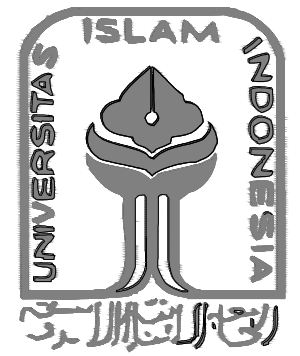

**PROGRAM STUDI TEKNIK LINGKUNGAN**  
**FAKULTAS TEKNIK SIPIL DAN PERENCANAAN**  
**UNIVERSITAS ISLAM INDONESIA**  
**2018**

**NAMA MAHASISWA**

**TISA MAVERA SARI**  
**14513038**

**NAMA DOSEN**

**KASAM, Dr, Ir, M.T.**

**JUDUL GAMBAR**

**RENCANA AIR BEKAS, KOTOR & VENT LANTAI 4**

**SKALA GAMBAR**


**1 : 100**

**KETERANGAN**


**AS BUILT DRAWING**  
**RUMAH SAKIT "JIH"**  
**YOGYAKARTA**

**NO. GAMBAR**

**05**

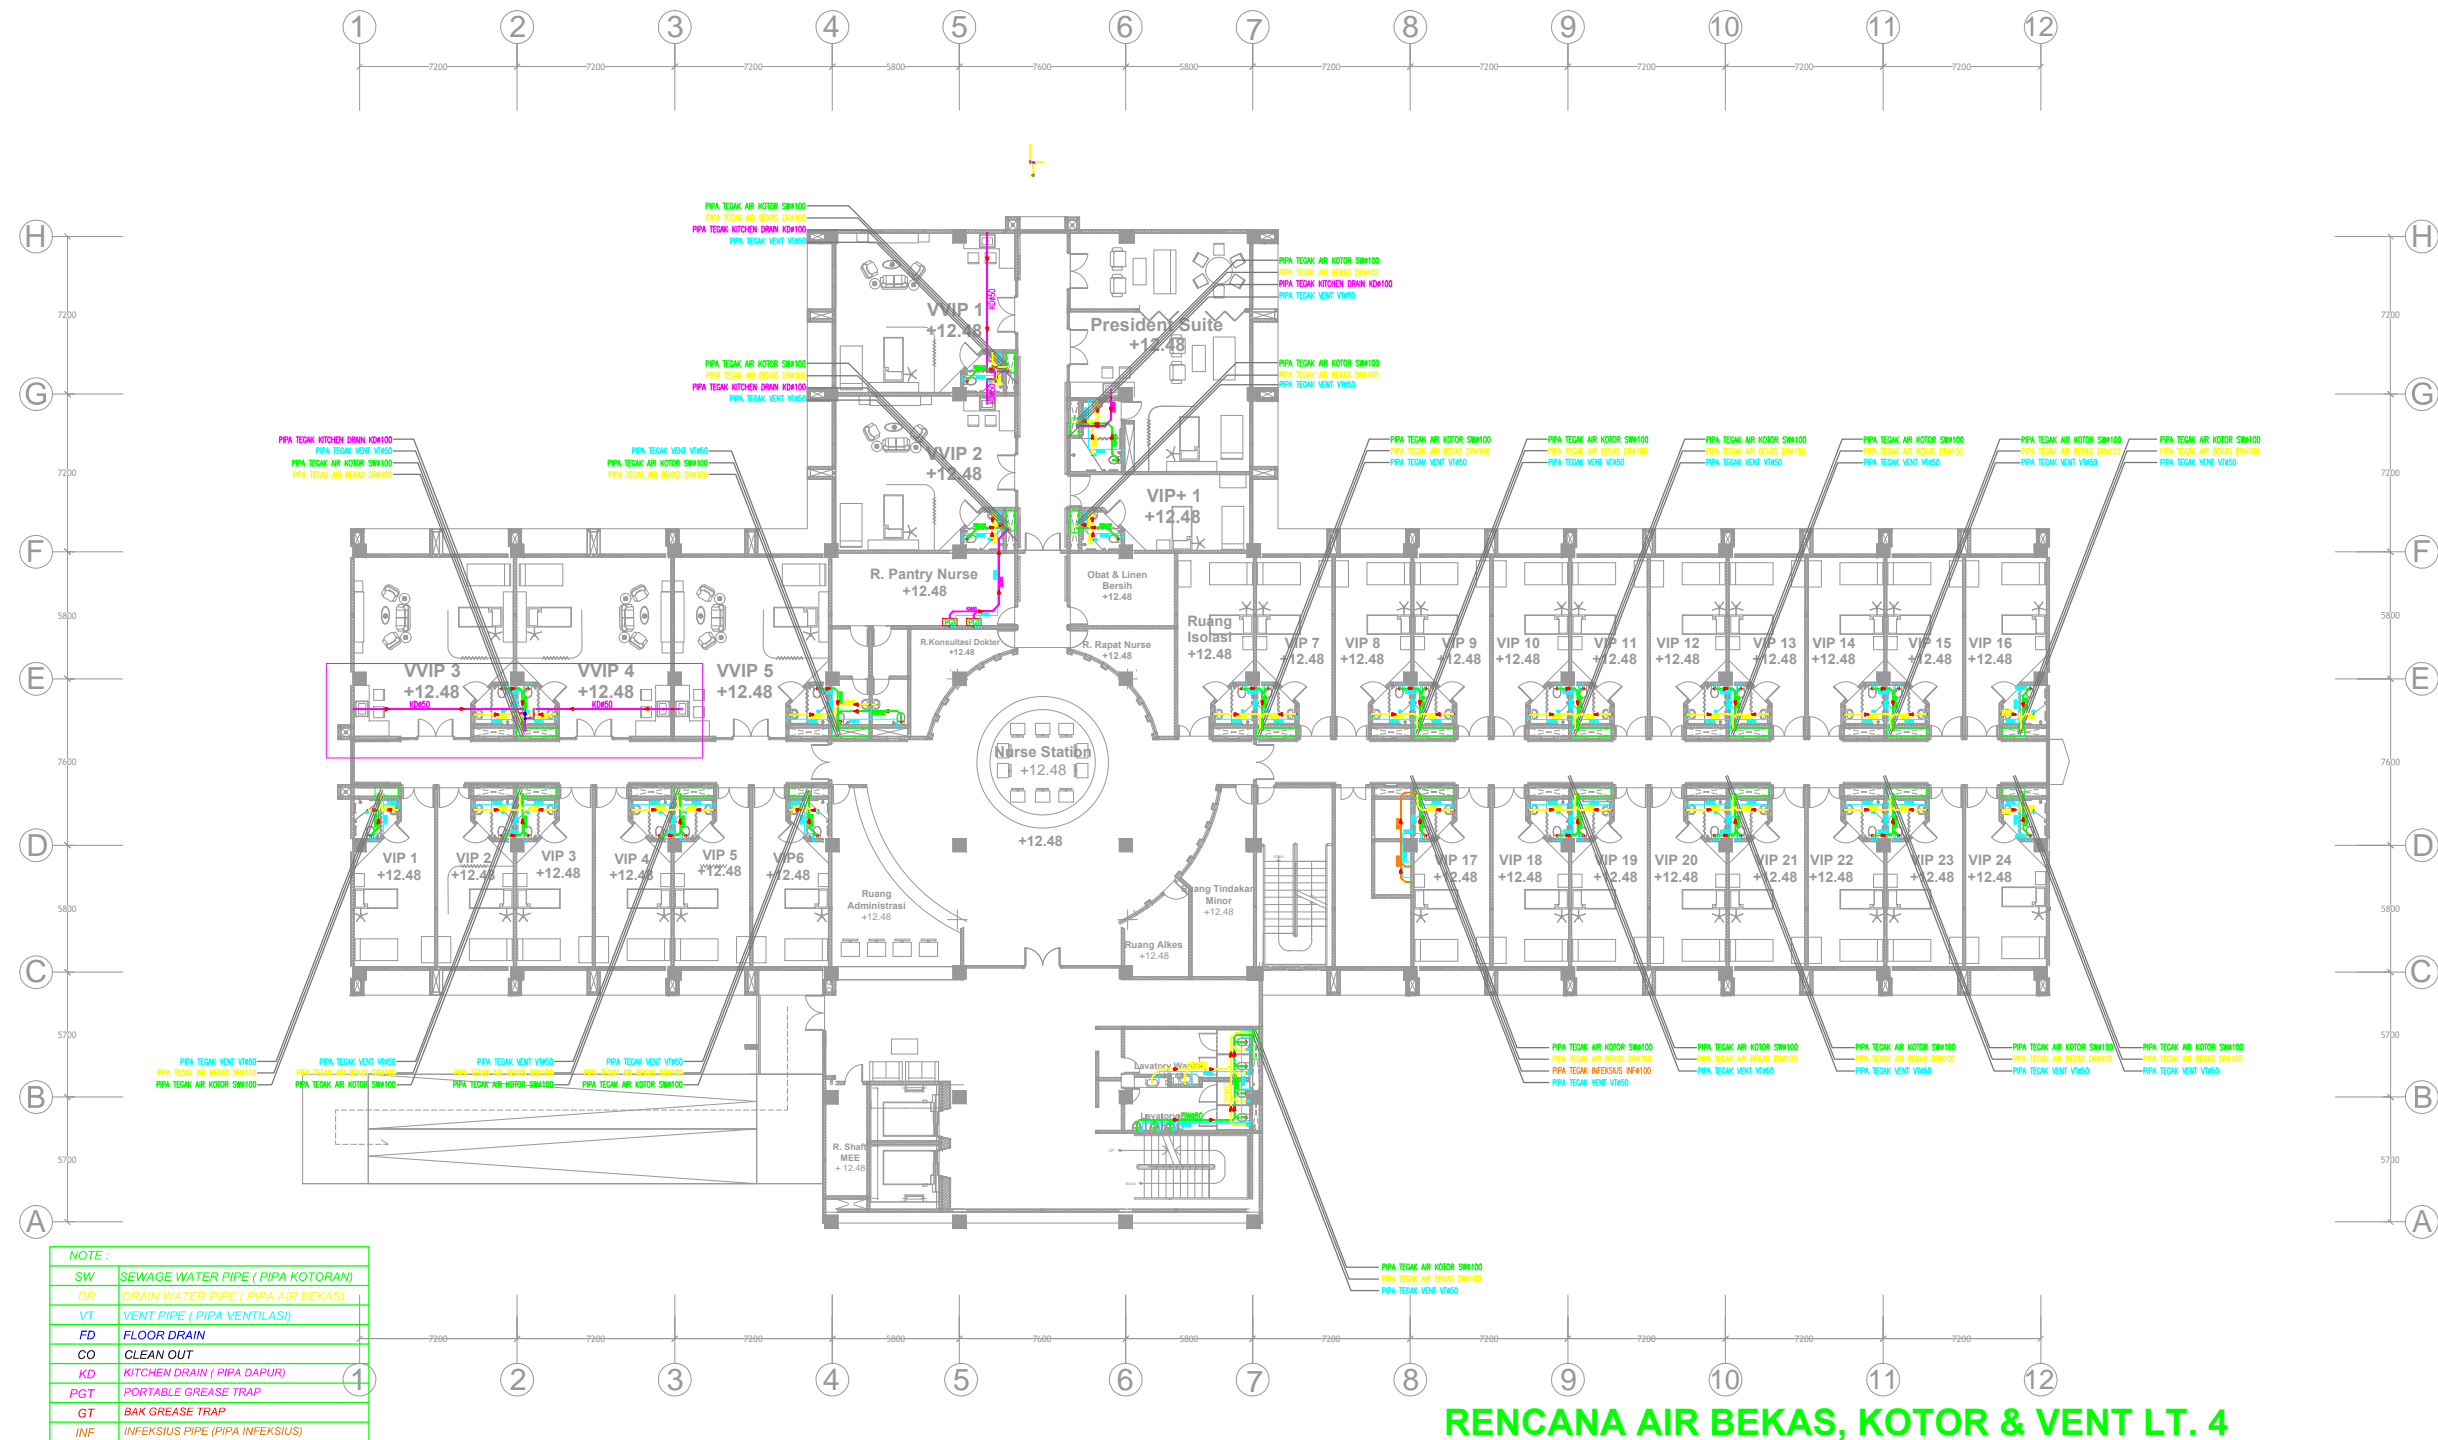

**RENCANA AIR BEKAS, KOTOR & VENT LT. 4**

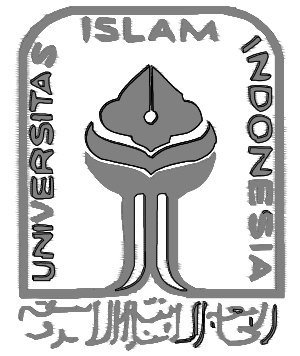

PROGRAM STUDI TEKNIK  
LINGKUNGAN  
FAKULTAS TEKNIK SIPIL DAN  
PERENCANAAN  
UNIVERSITAS ISLAM  
INDONESIA  
2018

NAMA MAHASISWA

TISA MAVERA SARI  
14513038

NAMA DOSEN

KASAM, Dr, Ir, M.T.

JUDUL GAMBAR

RENCANA  
AIR BEKAS, KOTOR & VENT  
RUANG LIFT

SKALA GAMBAR


1 : 100

KETERANGAN

AS BUILT DRAWING  
RUMAH SAKIT "JIH"  
YOGYAKARTA

NO. GAMBAR

06

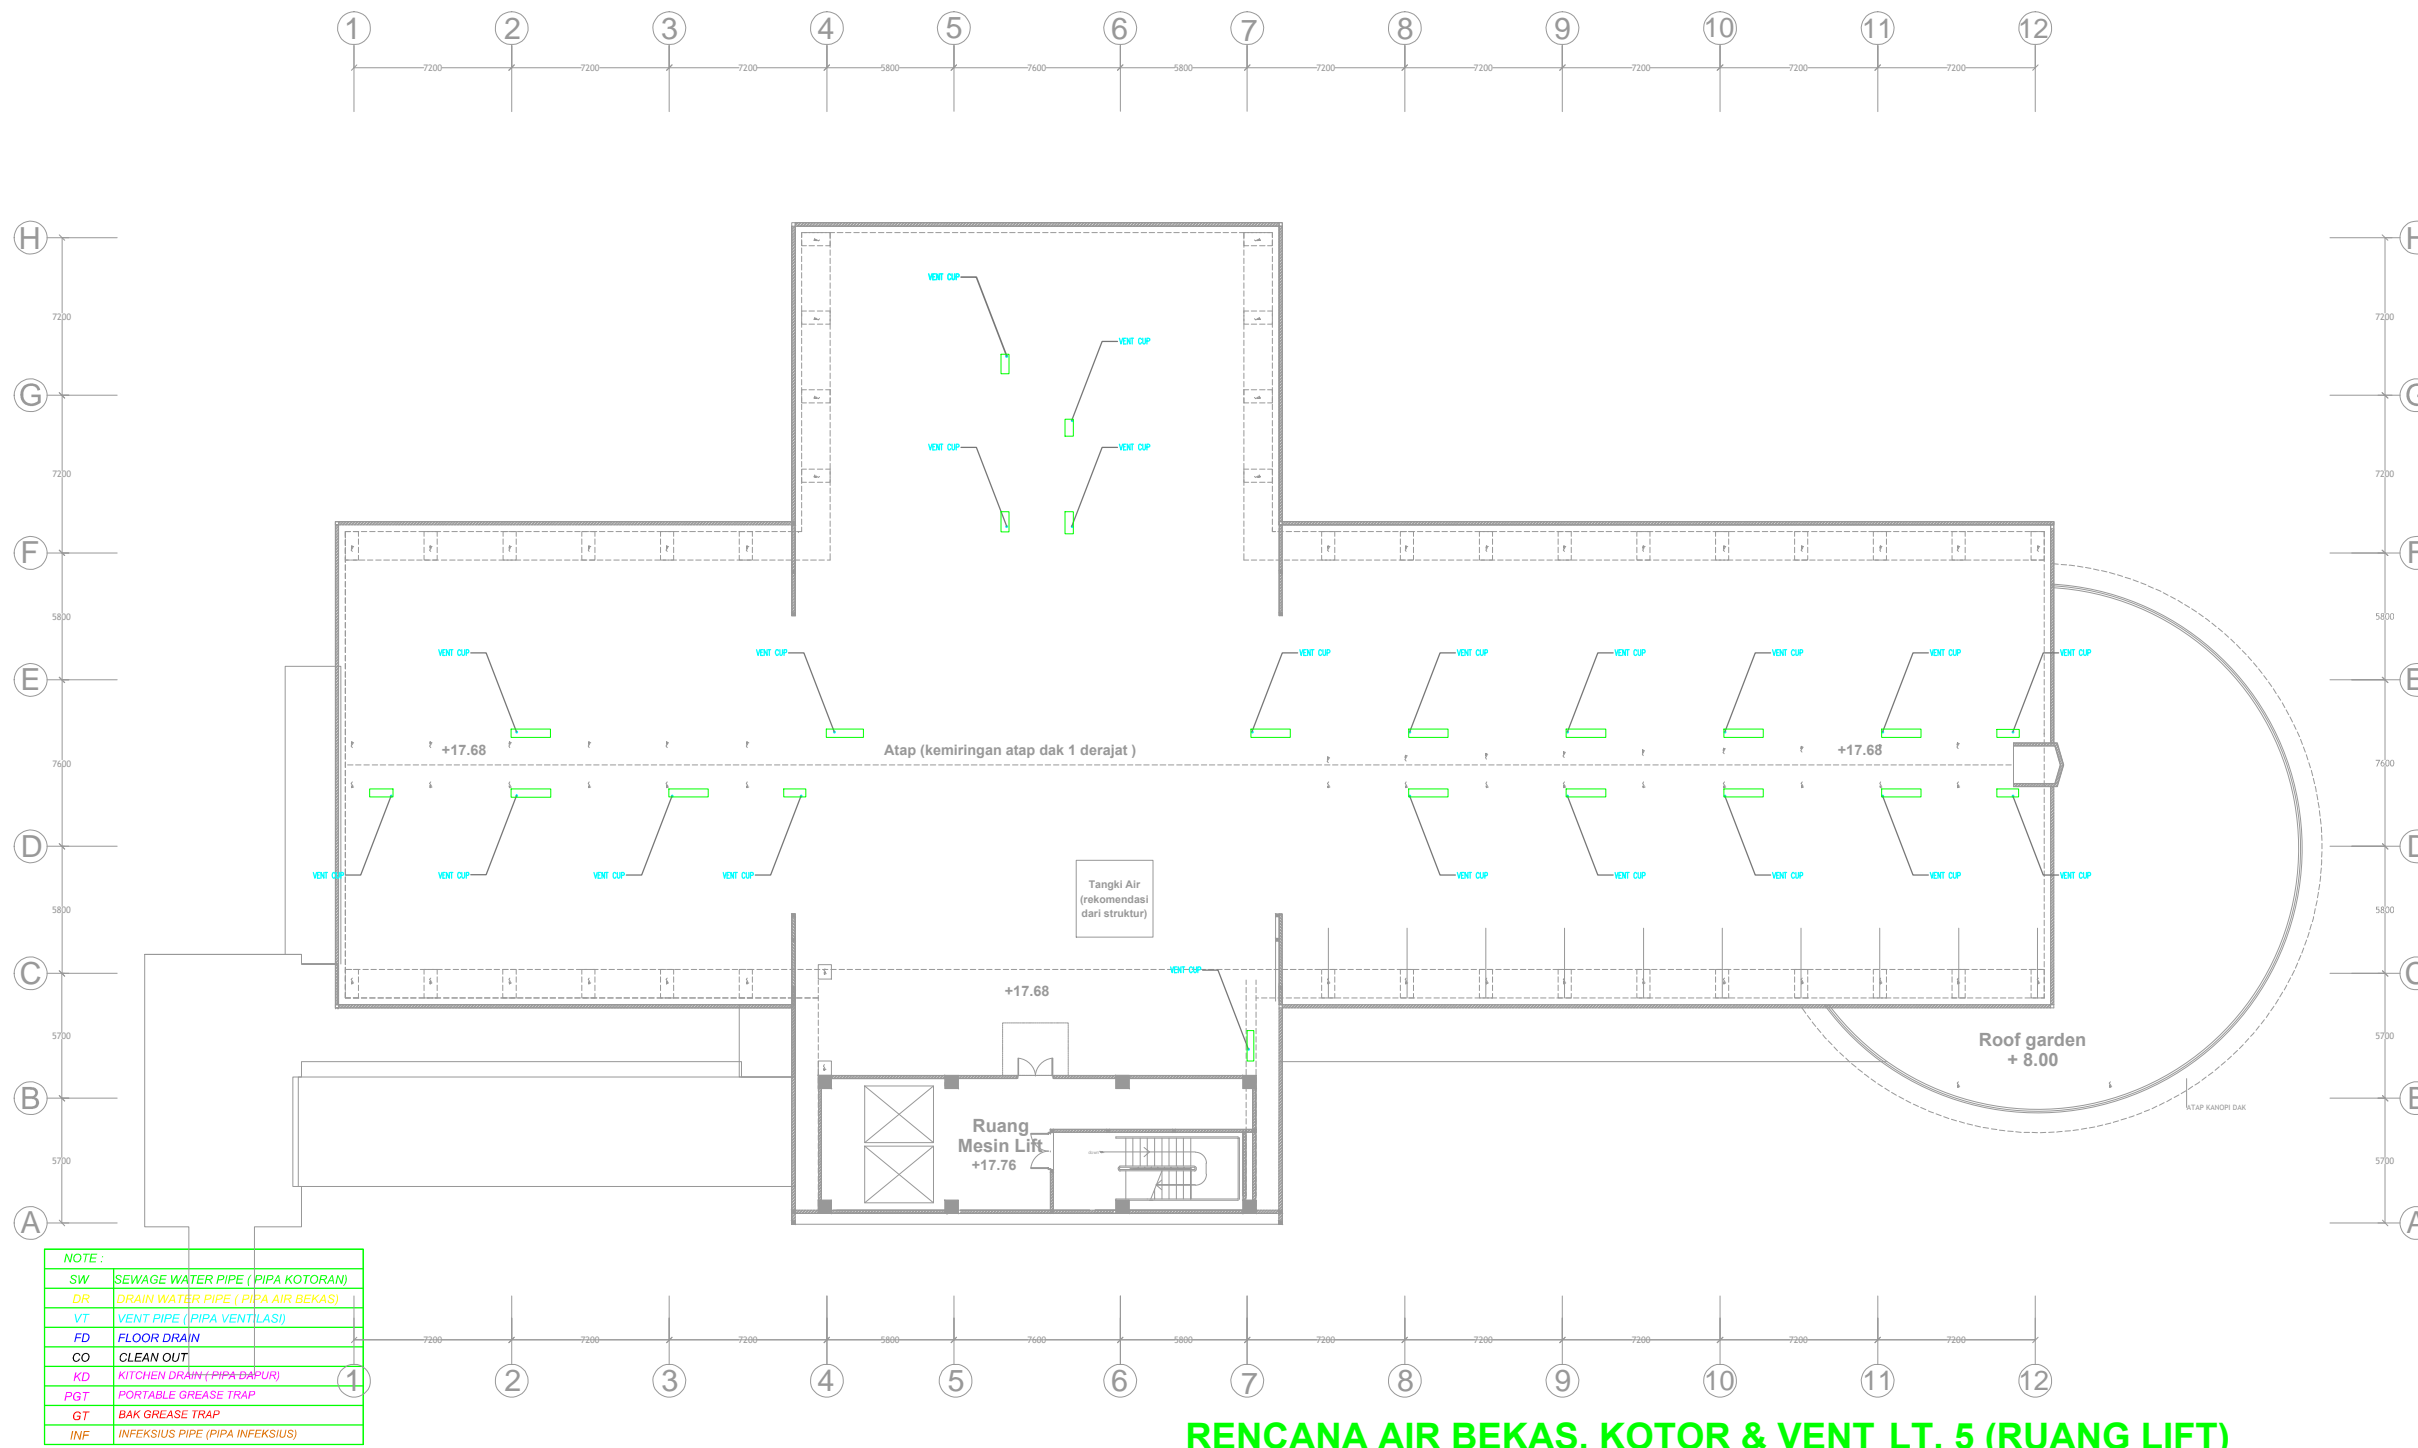

NAMA MAHASISWA

TISA MAVERA SARI  
 14513038

NAMA DOSEN

KASAM, Dr, Ir, M.T.

JUDUL GAMBAR

ALAT PLAMING

SKALA GAMBAR

1 : 100

KETERANGAN

AS BUILT DRAWING  
 RUMAH SAKIT "JIH"  
 YOGYAKARTA

NO. GAMBAR

07

